
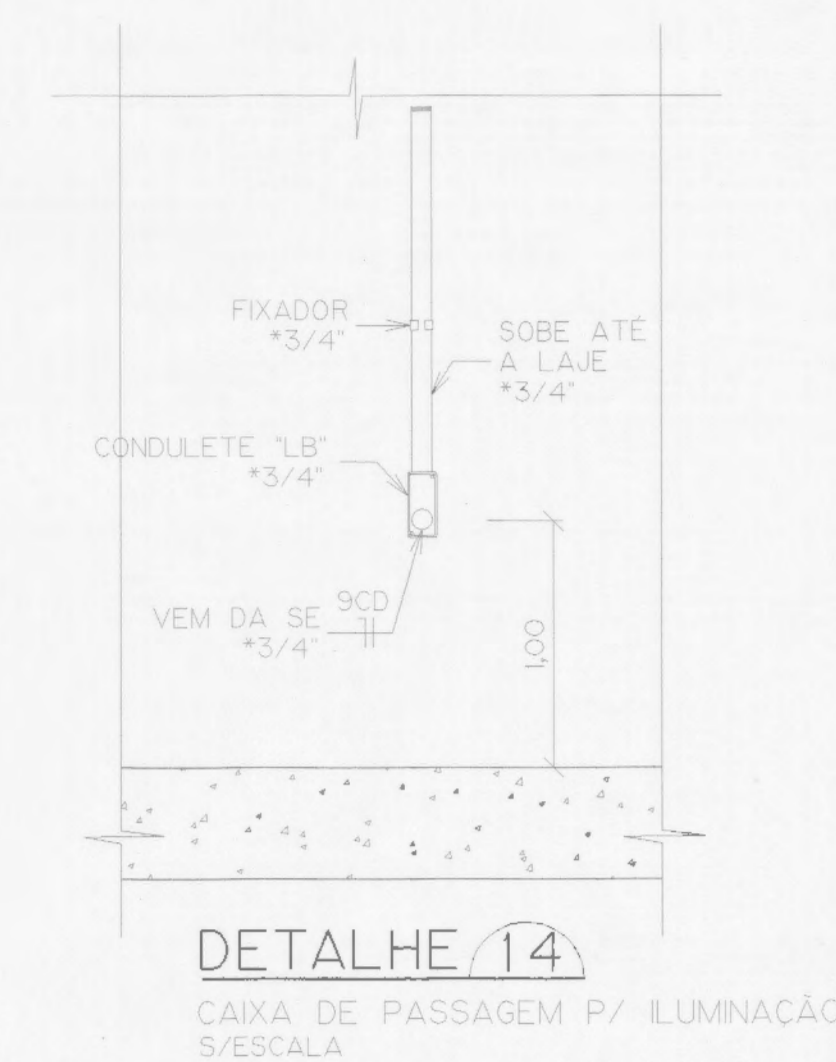
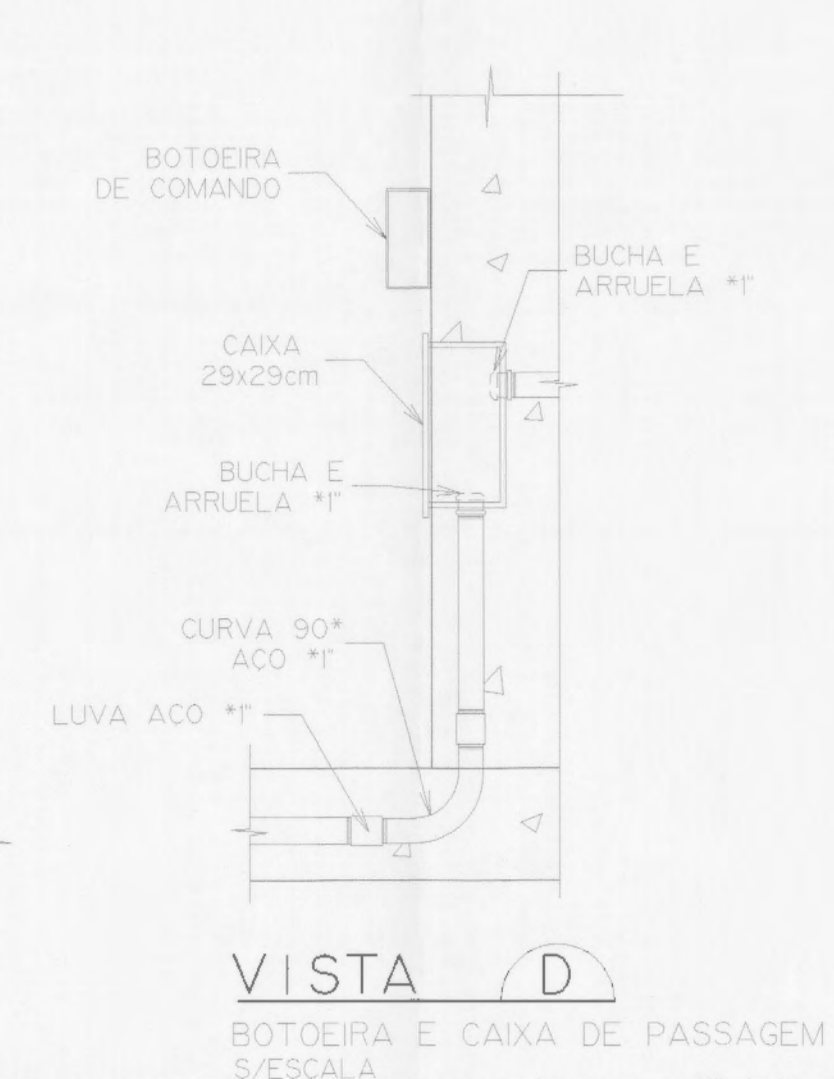
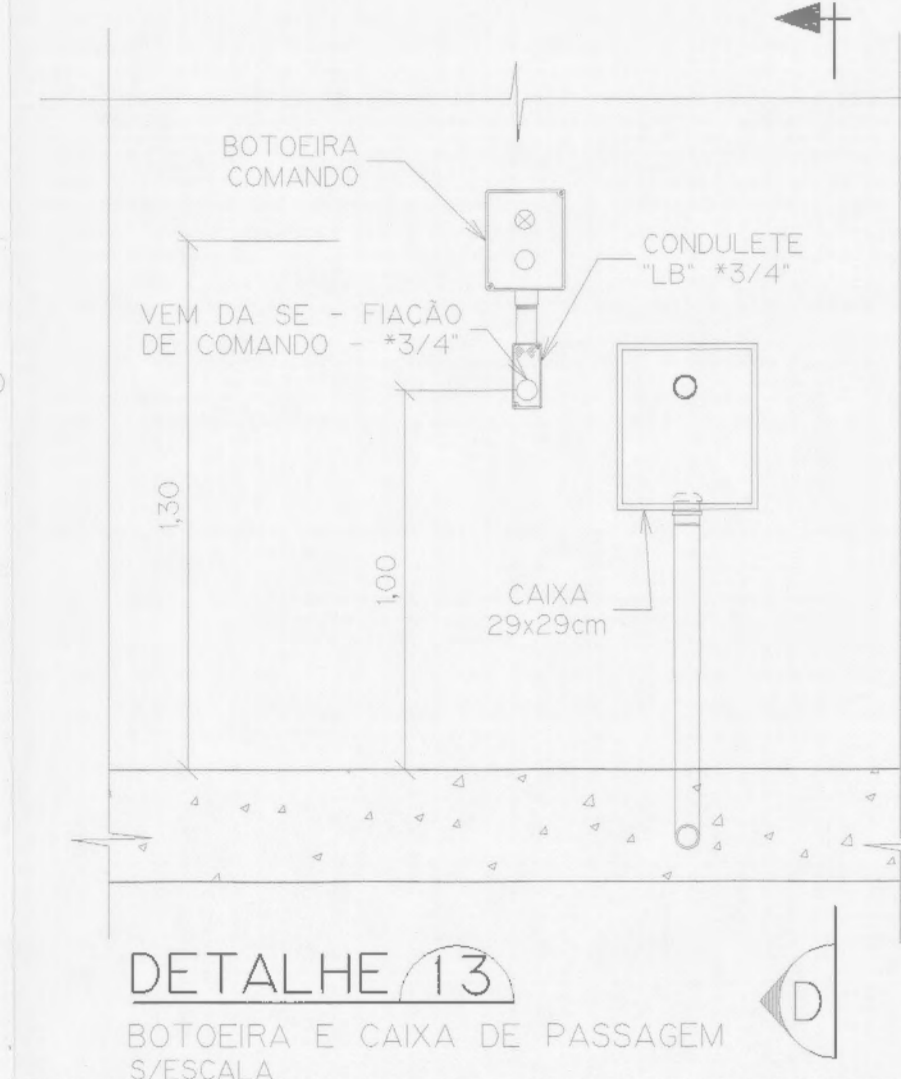
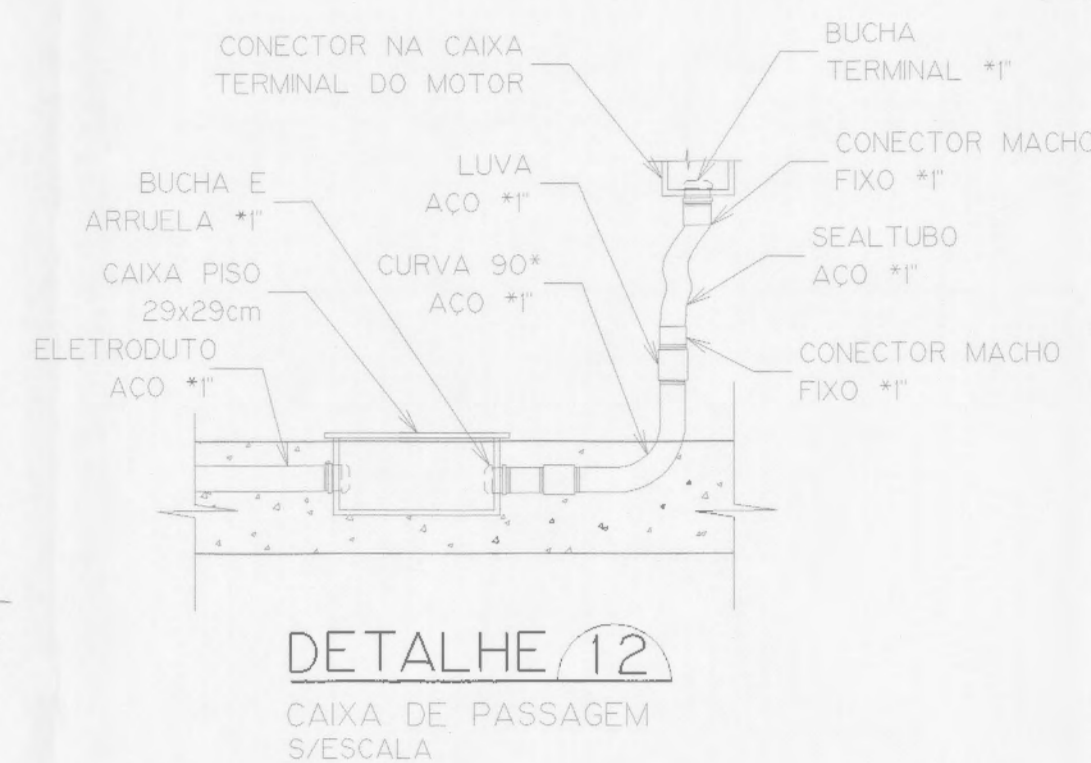


ARRANJO GERAL - ELEVATÓRIA E SUBESTAÇÃO - PLANTA  
ESC. 1/50

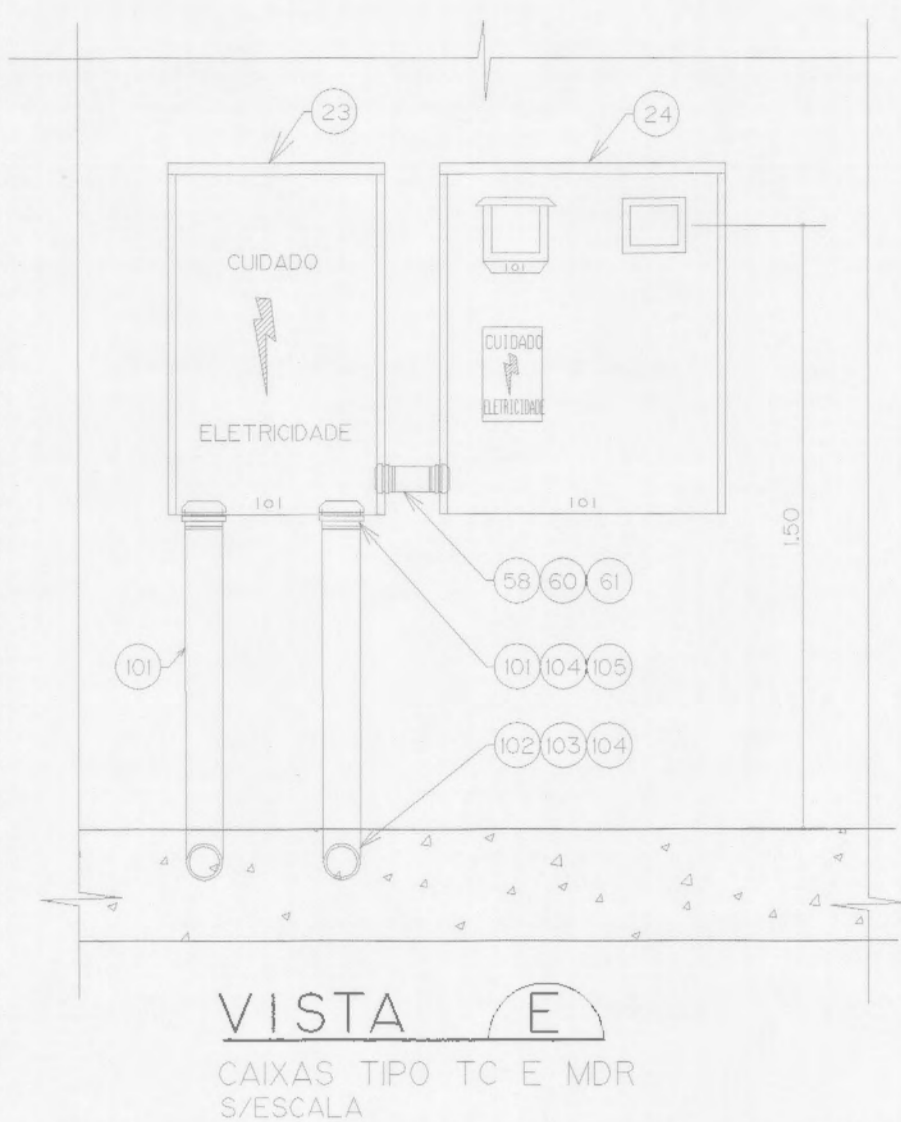

## NOTAS

- 1- DIMENSÕES EM METRO.
- 2- PARA LEGENDA VER DES. 8190/00-AI-FE-0410.
- 3- ATERRAR A BASE DE TODOS OS POSTES DA ILUMINAÇÃO EXTERNA COM CABO DE COBRE NA SEÇÃO 35mm². ESTE ATERRAMENTO É PARTE INTEGRANTE DA MALHA DE TERRA DA ESTAÇÃO, PORTANTO, DEVERÁ SER LIGADO NA HASTE DA CAIXA DE INSPEÇÃO.
- 4- OS NÚMEROS INSCRITOS EM CÍRCULOS, REFEREN-SE AOS ITENS DA LISTA DE MATERIAIS 8190/00-LM-FE-0410.
- 5- PARA LOCAÇÃO, VER DESENHO N° 8190/00-AI-FG-0186.

## COMO CONSTRUÍDO

Nº	DISCRIMINAÇÃO DAS REVISÕES	PROJ.	APROV.	APROV.	DATA
CONVÊNIO CASAN/PREF. MUNIC. DE FLORIANÓPOLIS					
PROJETO EXECUTIVO					
SISTEMA DE ESGOTOS SANITÁRIOS DE FLORIANÓPOLIS REGIÃO INSULAR - BACIA "A1"					
ESTAÇÃO ELEVATÓRIA "A1" - INSTALAÇÕES ELÉTRICAS SUBESTAÇÃO- ARRANJO GERAL E DETALHES					
CASAN		ENGEVIX		ESCALA INDICADA FL.	
VISTO	PROJ.	DGP	VISTO	DESENHO Nº CASAN	
VISTO	DES.	DEMO	APROV.	DESENHO Nº ENGEVIX	
DATA	VERIF.	OT	DATA	8190/00-AI-FE-0412	REV. 0