




N = 946.080


N = 946.060

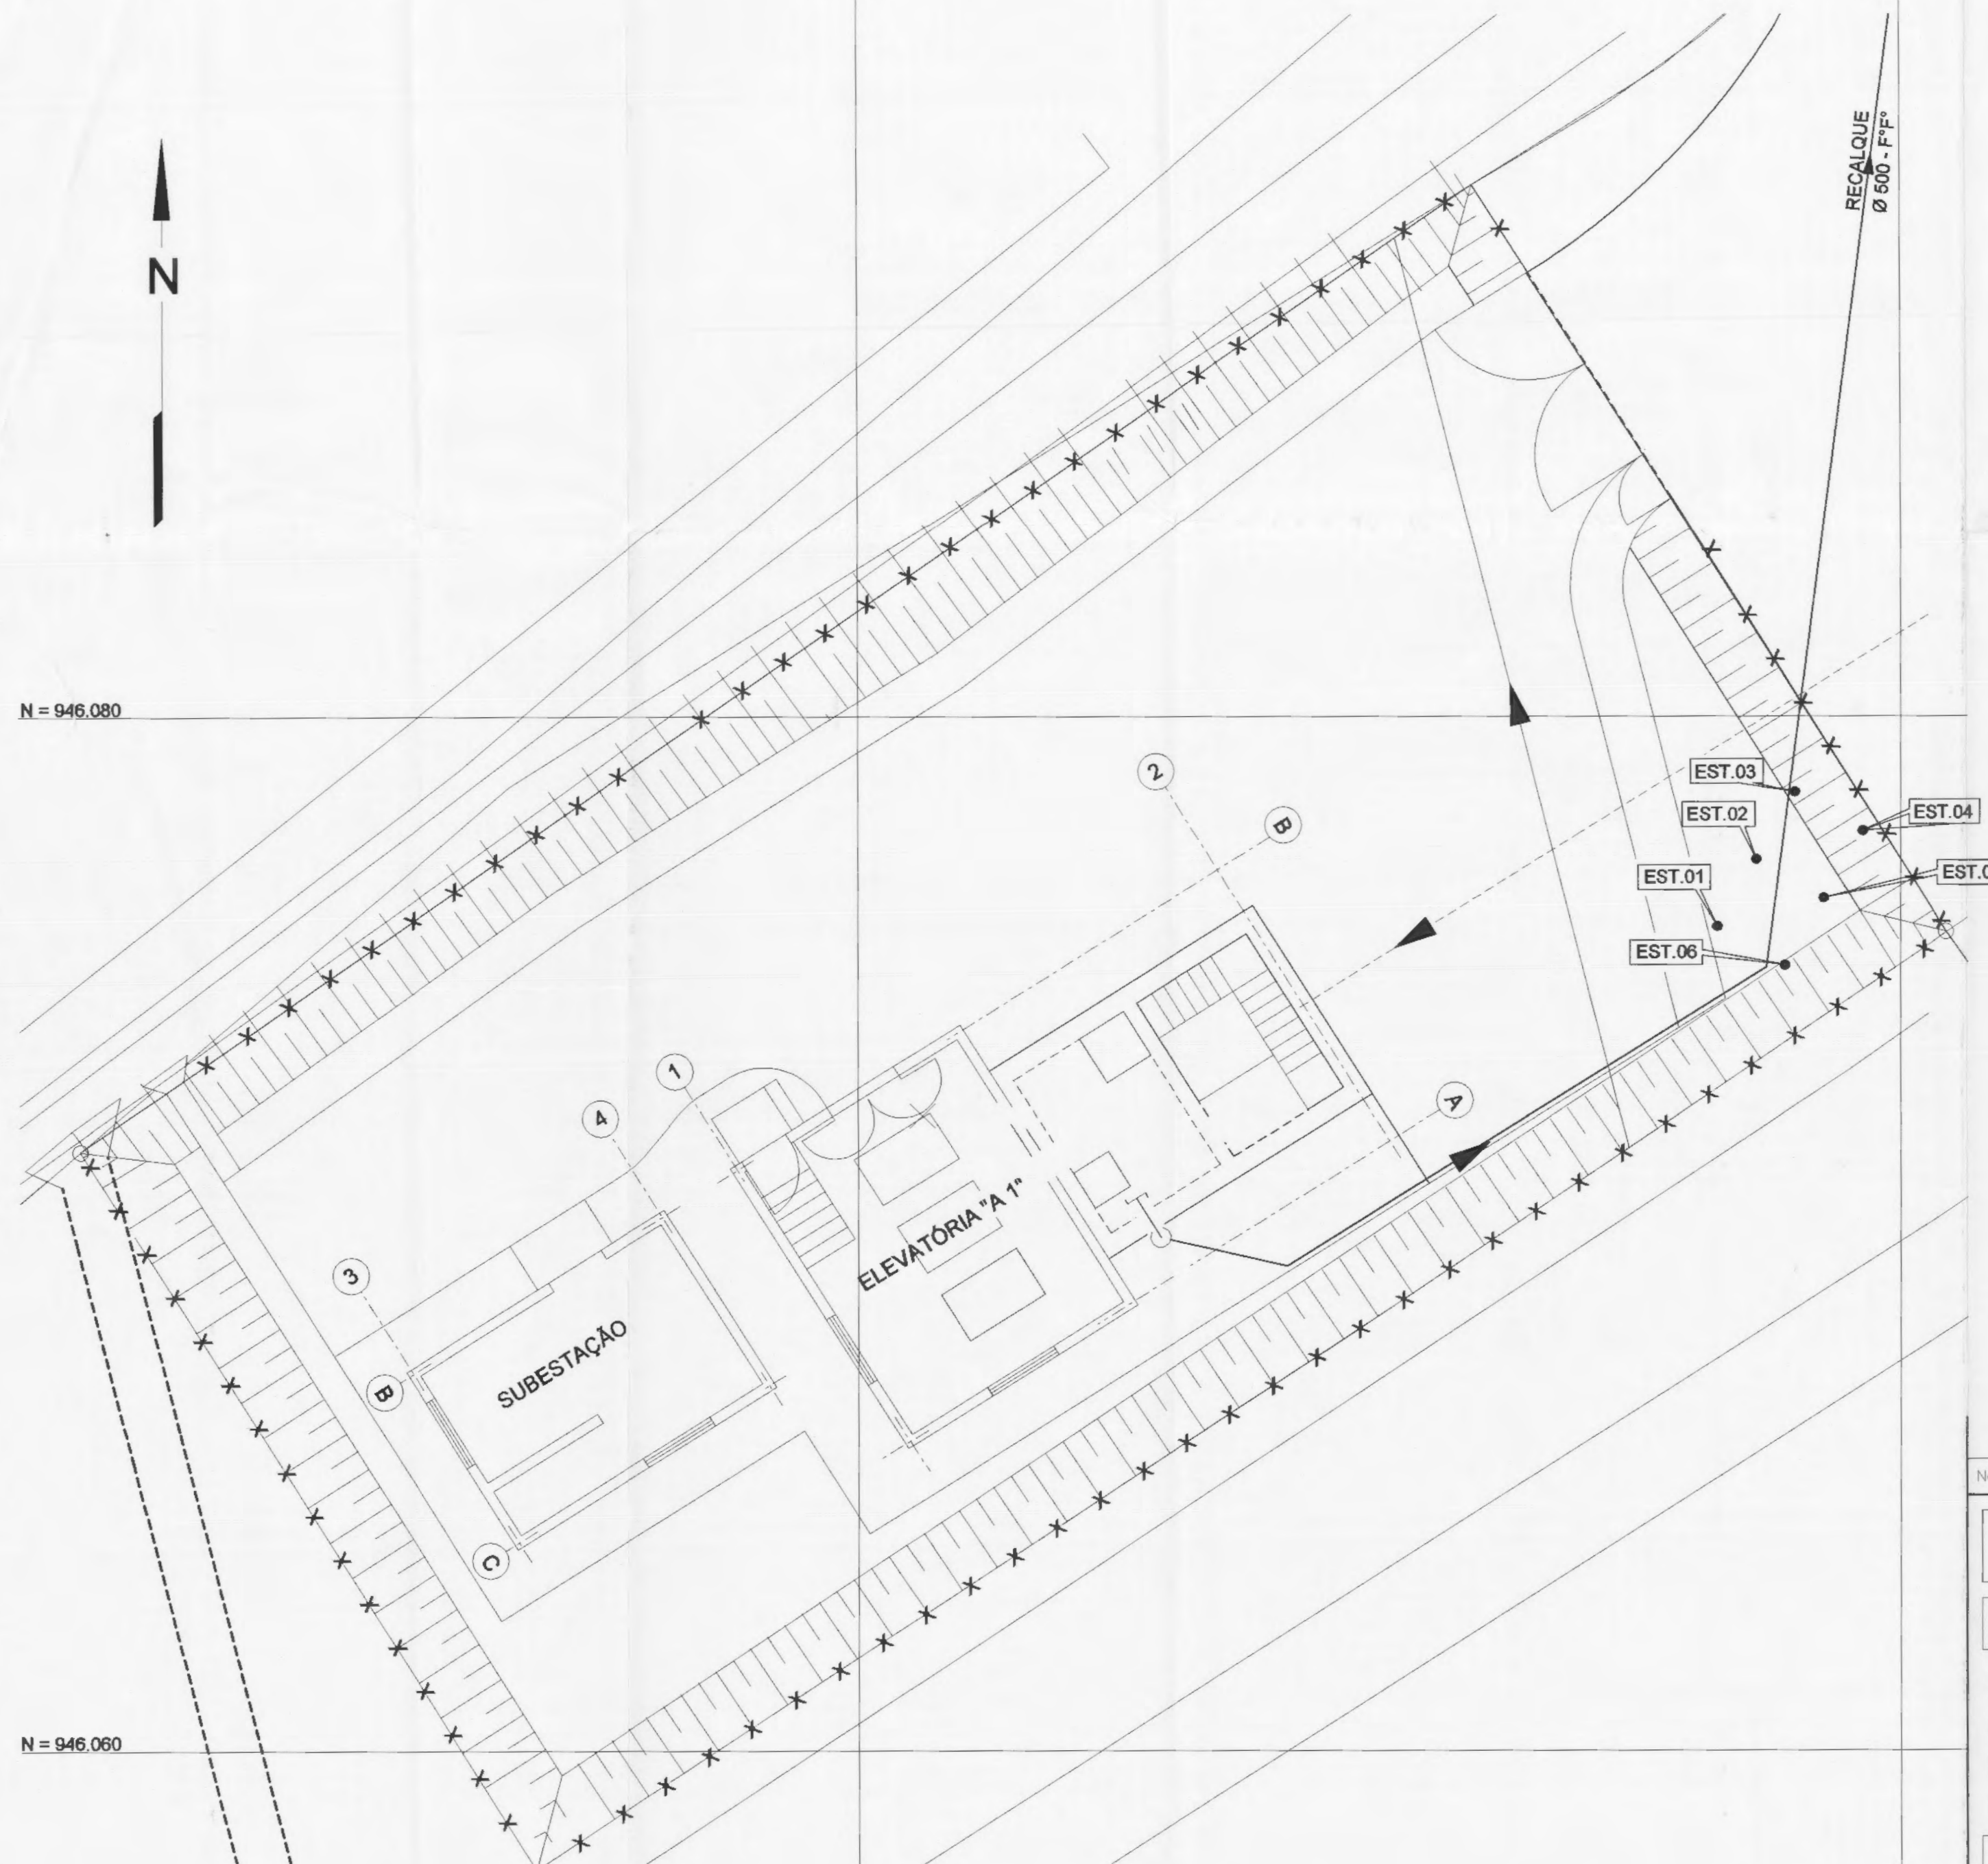

PLANTA
ESC. 1:100

E = 744.820

E = 744.840

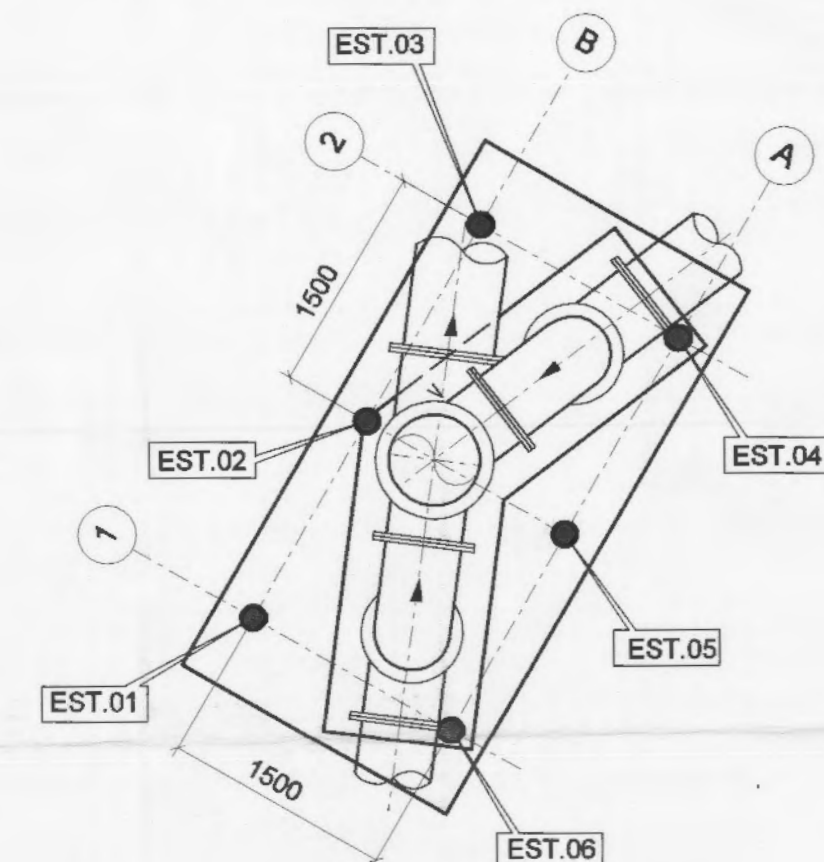

LOCAÇÃO DAS ESTACAS DE FUNDAÇÃO
ESC. 1:50

COORDENADAS		
ESTACAS	N	E
EST-01	946.075,939	744.836,477
EST-03	946.078,539	744.837,974
EST-04	946.077,790	744.839,274
EST-06	946.075,190	744.837,776

LEGENDA

- 6 ESTACAS CAPACIDADE 250 kN
- COTA DE ARRASAMENTO EL. -0,10

COMO CONSTRUÍDO

No.	DISCRIMINAÇÃO DAS REVISÕES	PROJ.	APROV.	APROV.	DATA
CONVÊNIO CASAN/PREF. MUNIC. DE FLORIANÓPOLIS					
PROJETO EXECUTIVO					
SISTEMA DE ESGOTOS SANITÁRIOS DE FLORIANÓPOLIS					
REGIÃO INSULAR - BACIA A/ TRINDADE					
PLANTA DE LOCAÇÃO DAS ESTACAS DO "STAND-PIPE"					
ESTAÇÃO ELEVATÓRIA A 1					
CASAN		ENGEVIX		ESCALA	FL.
				1 : 100	
VISTO	PROJ.	C.C.	VISTO	DESENHO No. CASAN	
VISTO	DES.	A.ARRUDA	APROV.	DESENHO No. ENGEVIX	
DATA	VERIF.	C.C./L.Schütz	DATA	JAN/98	REV. 0A
				8190/00-A2-FA-0019	