





PLANTA EL. 4,575
1:25

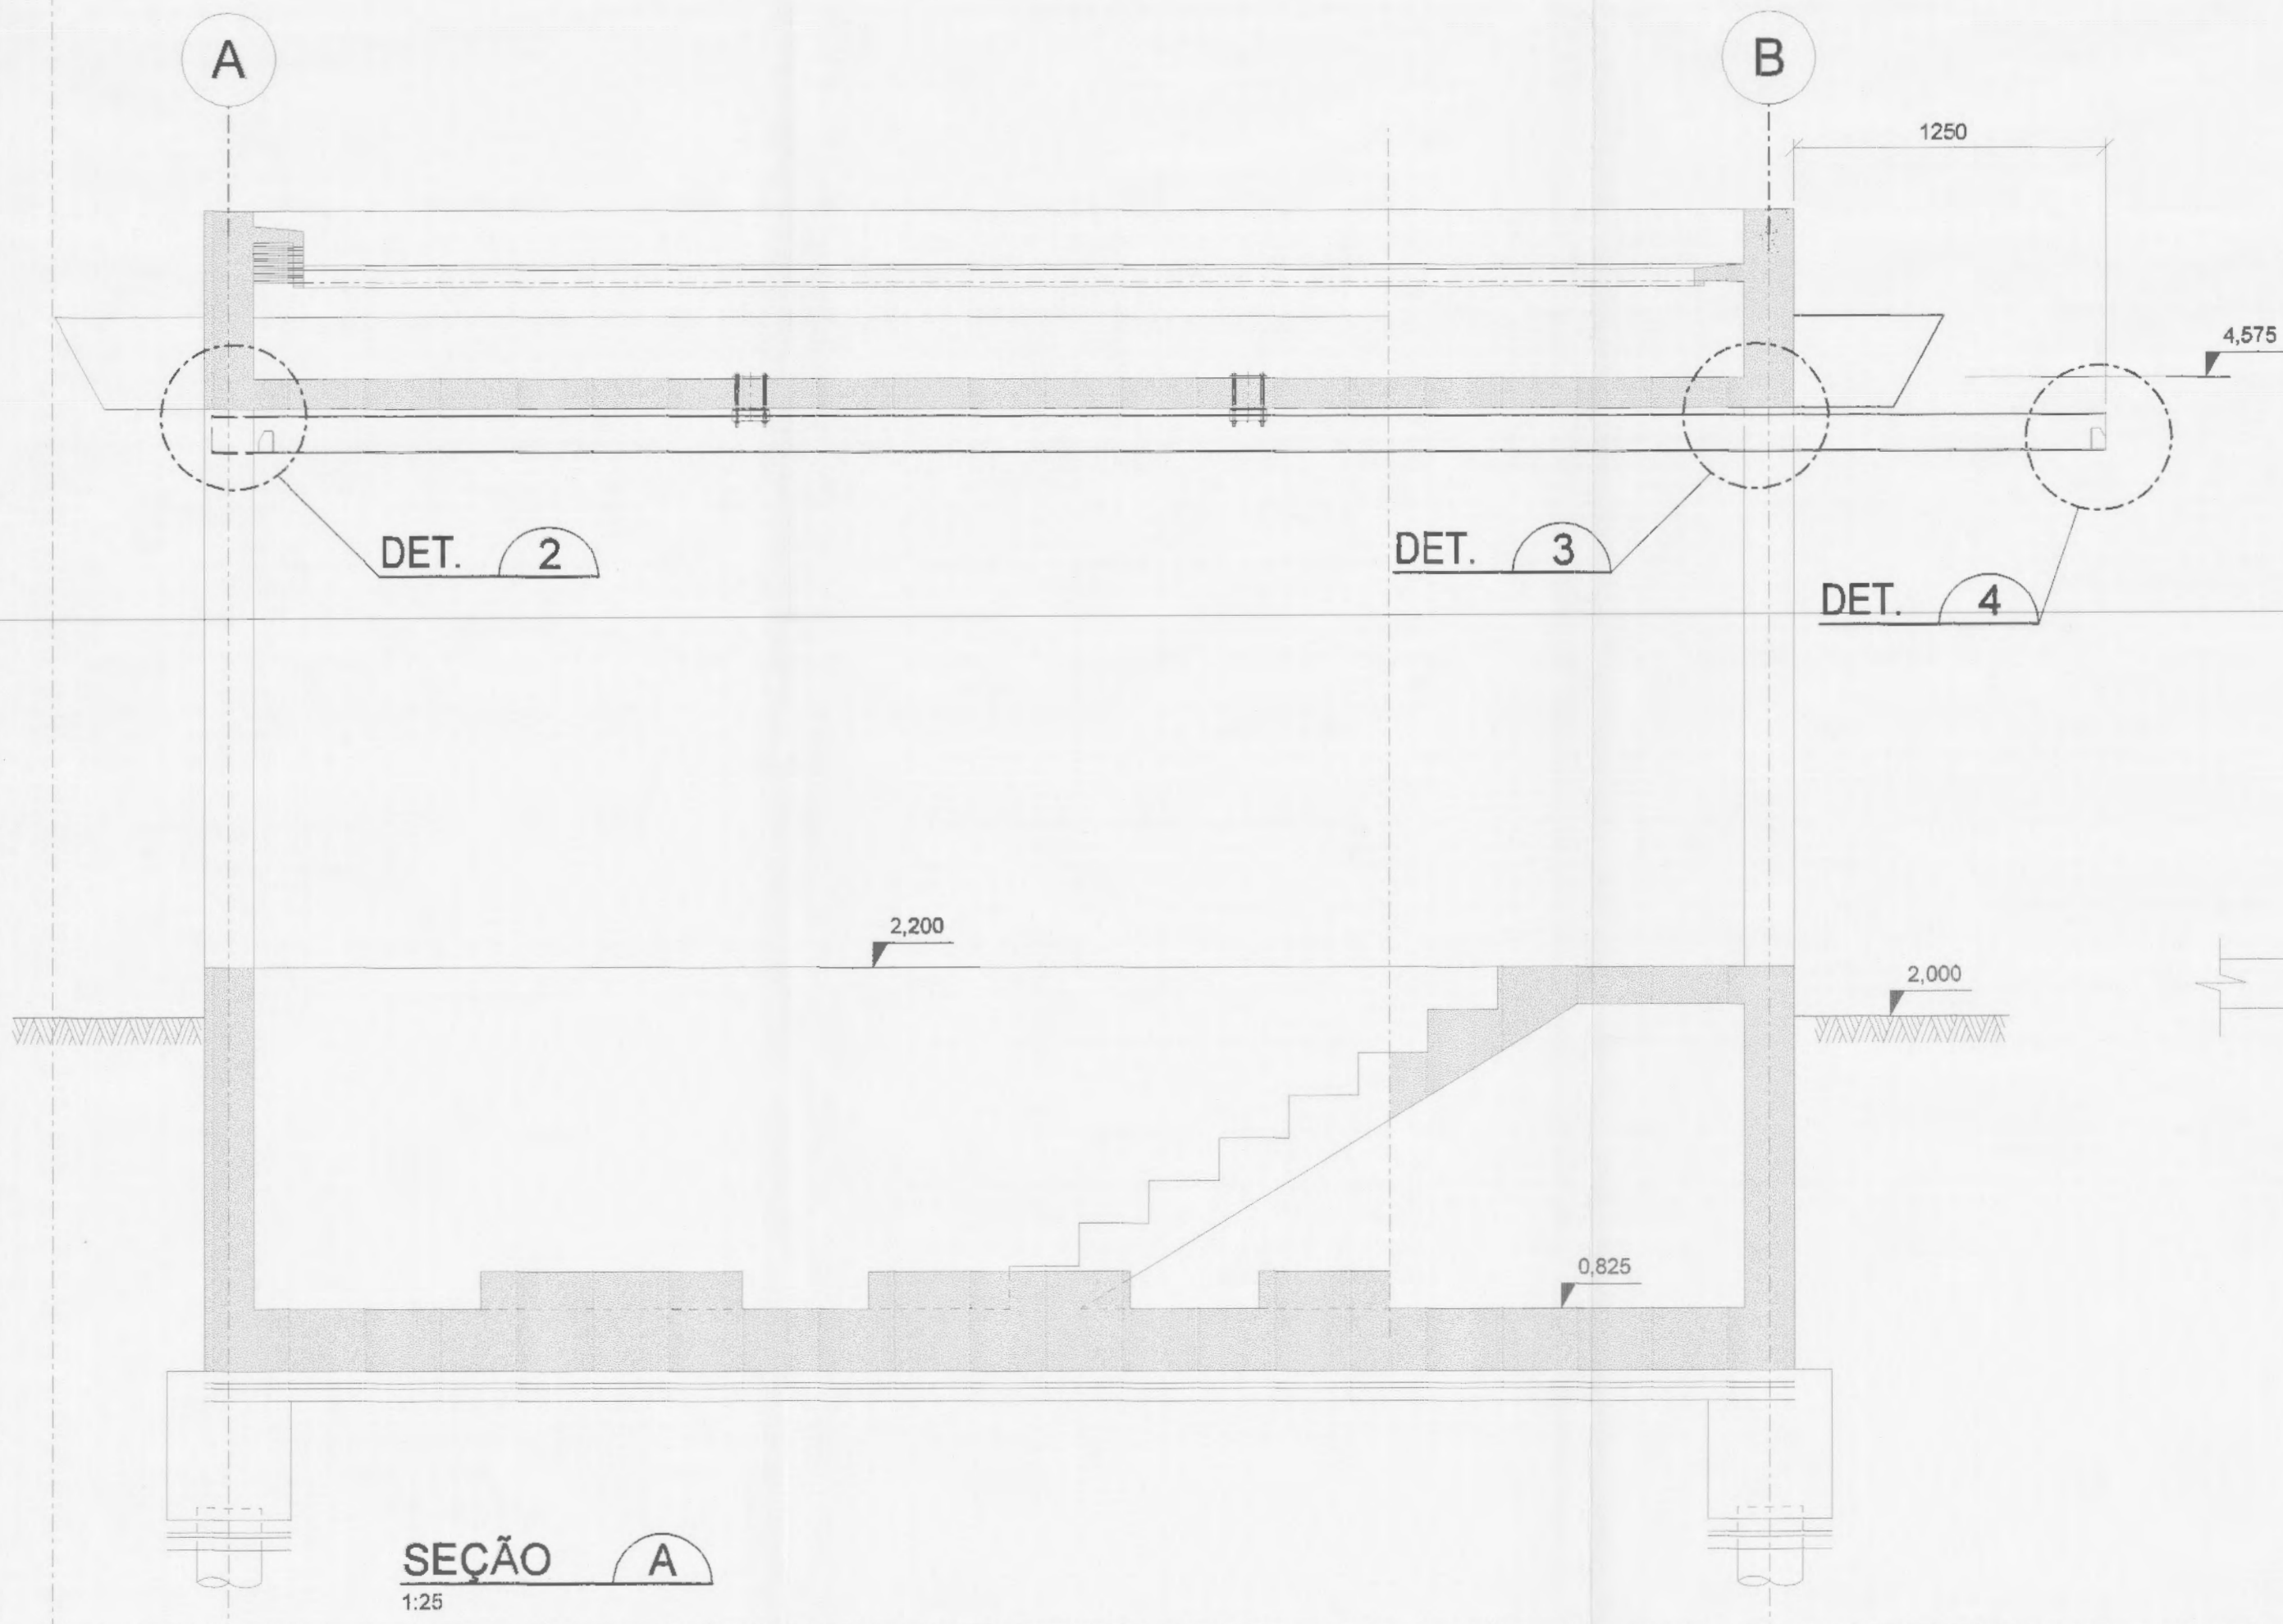


SEÇÃO A
1:25

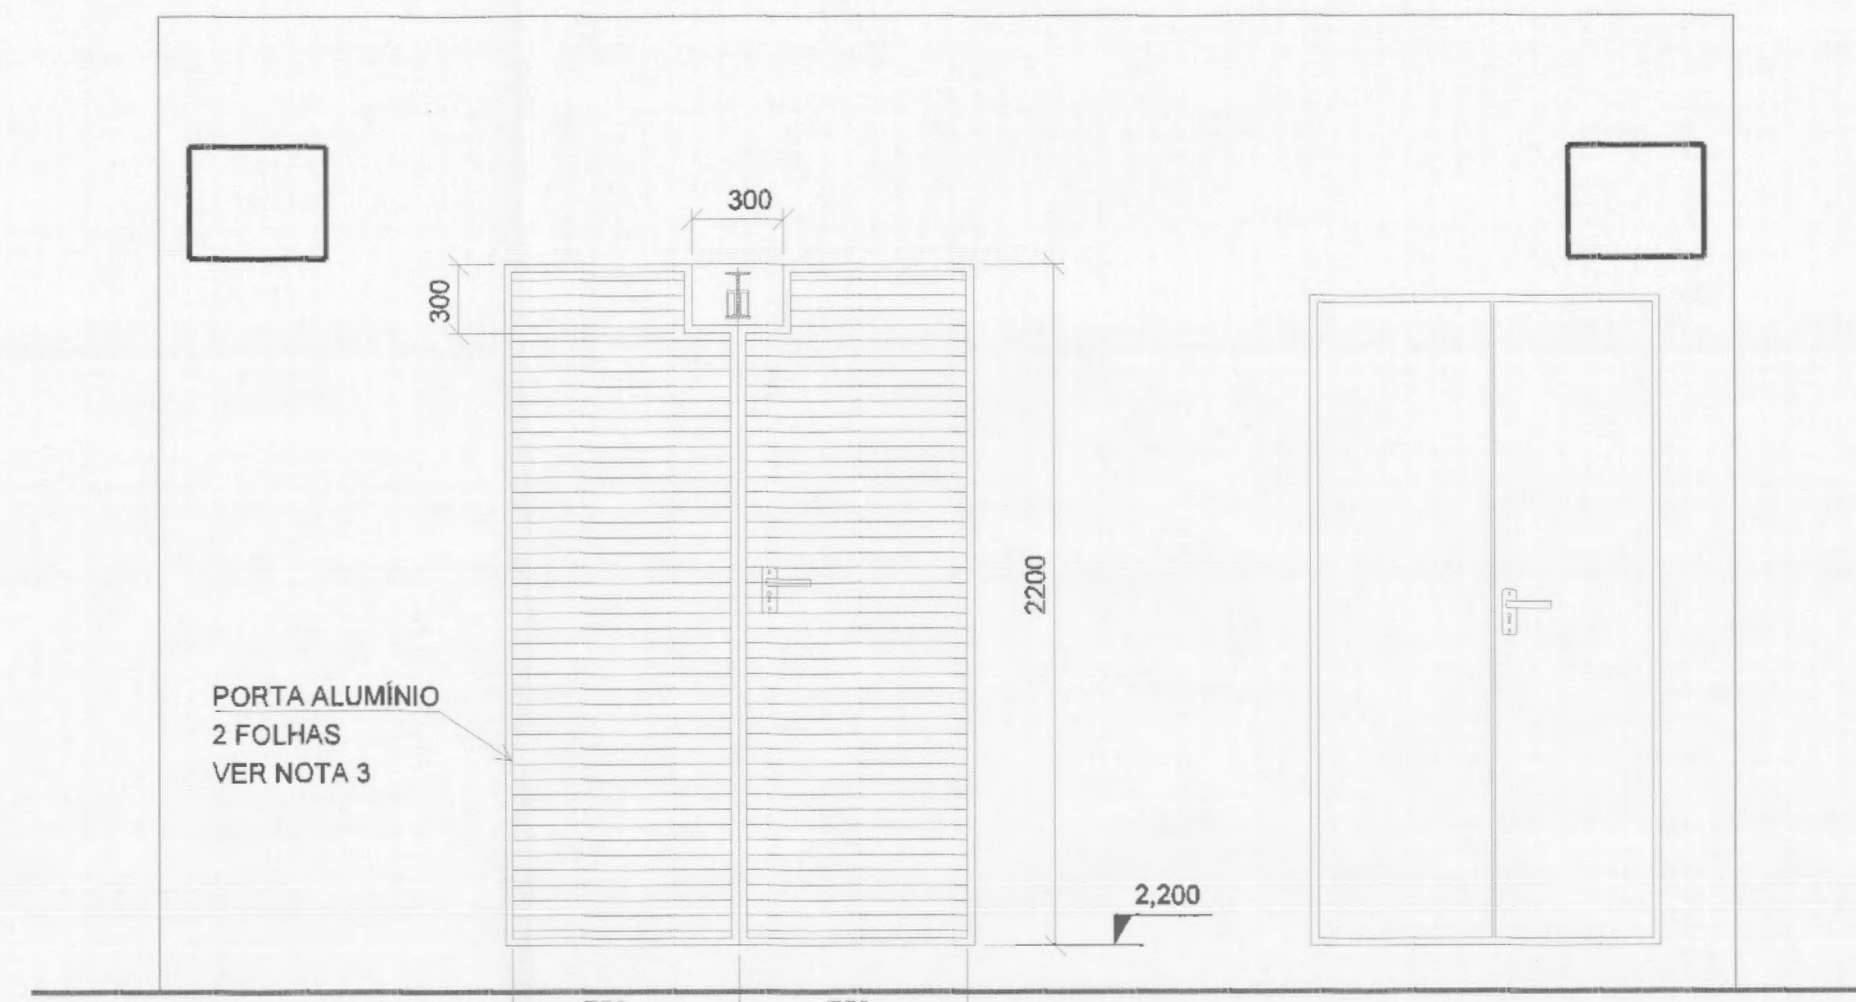


FACHADA
1:25

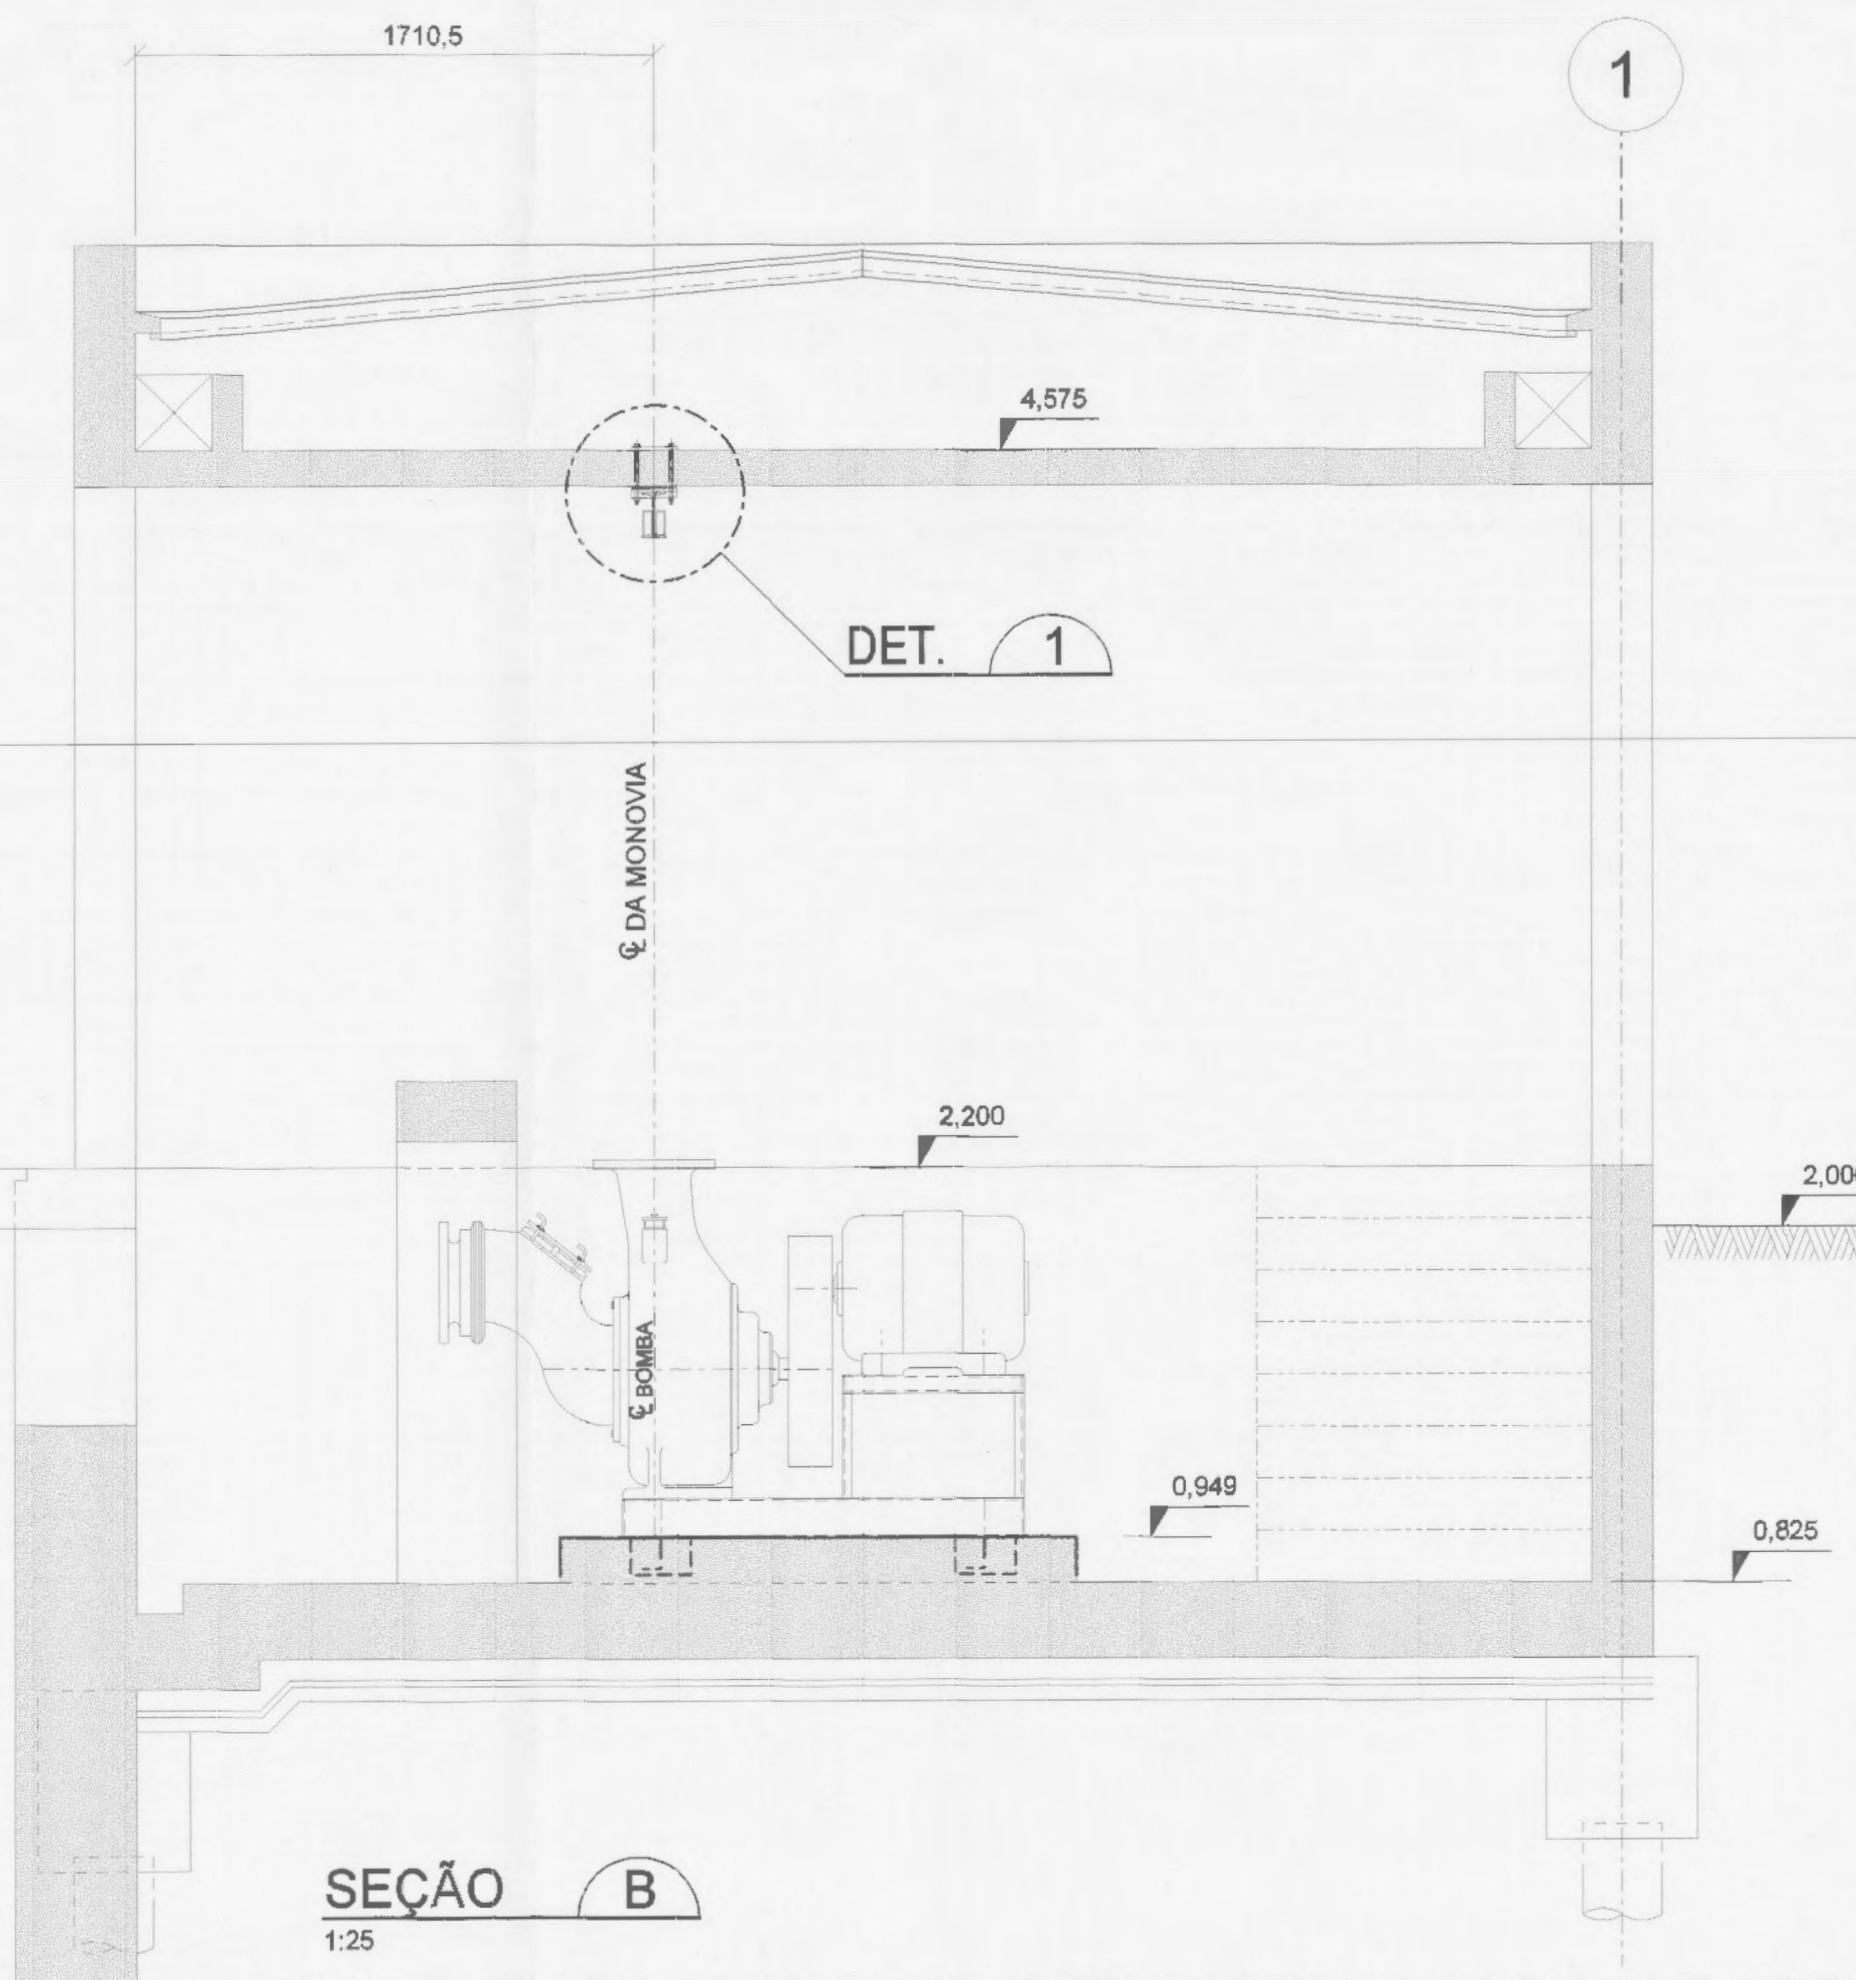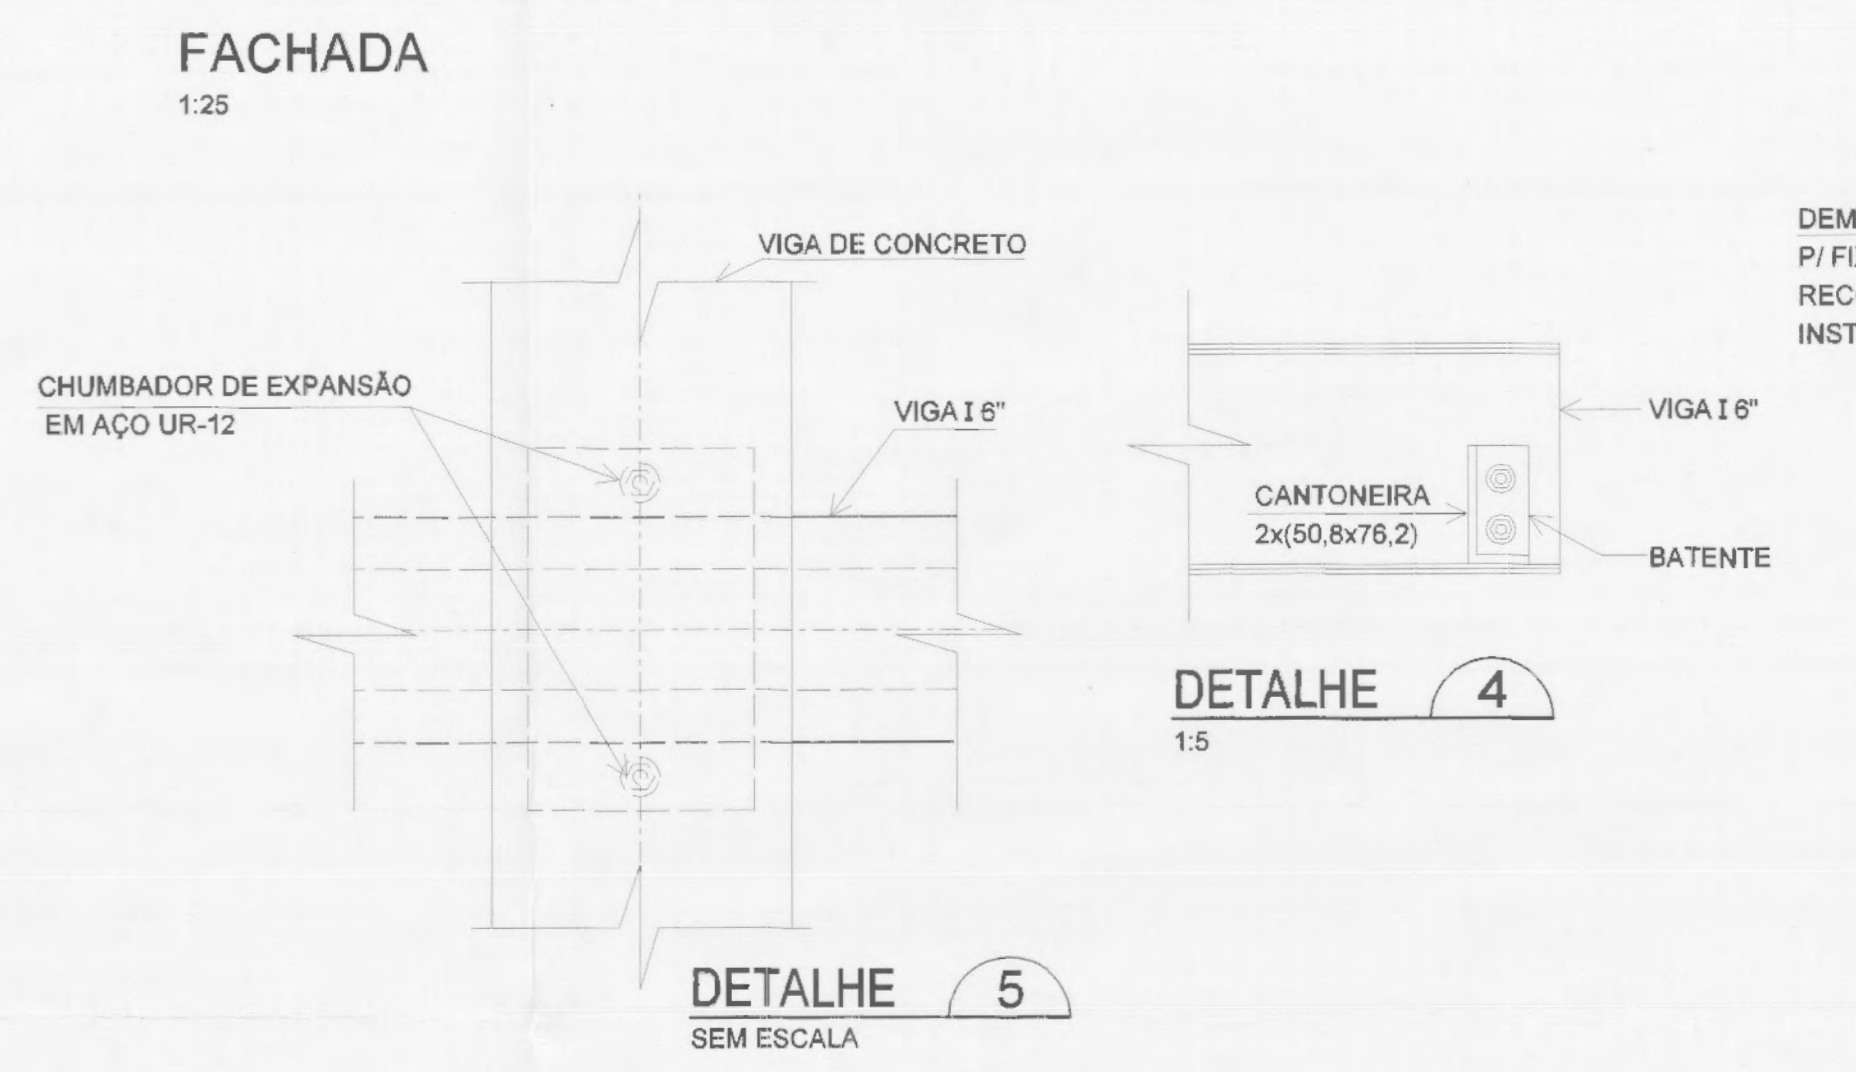


SEÇÃO B
1:25

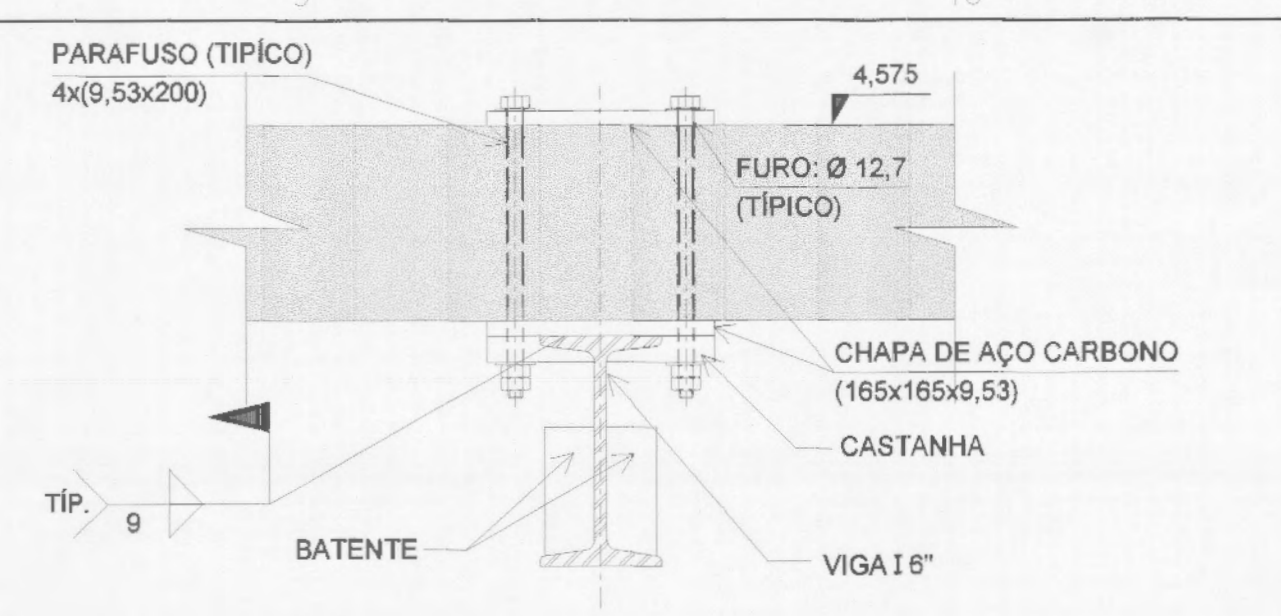

DETALHE 1
1:5

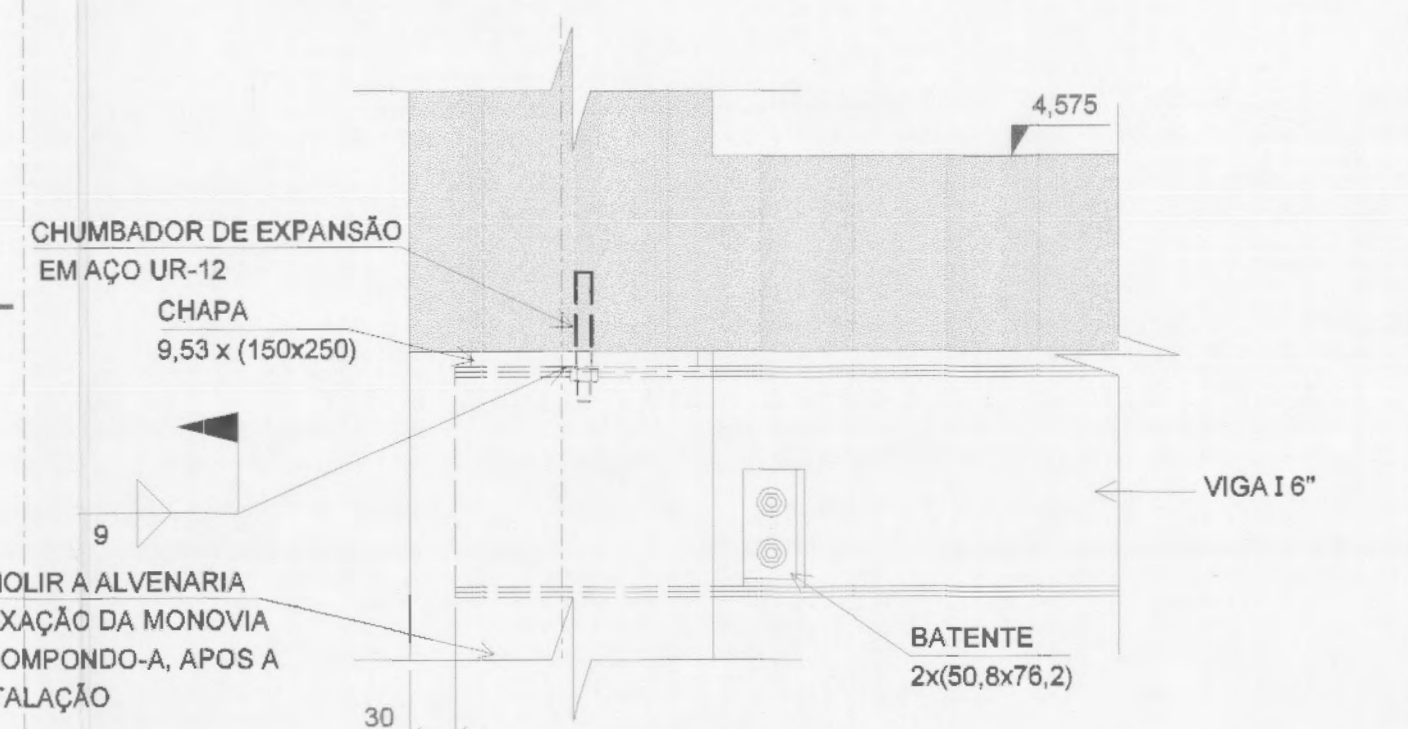

DETALHE 2
1:5

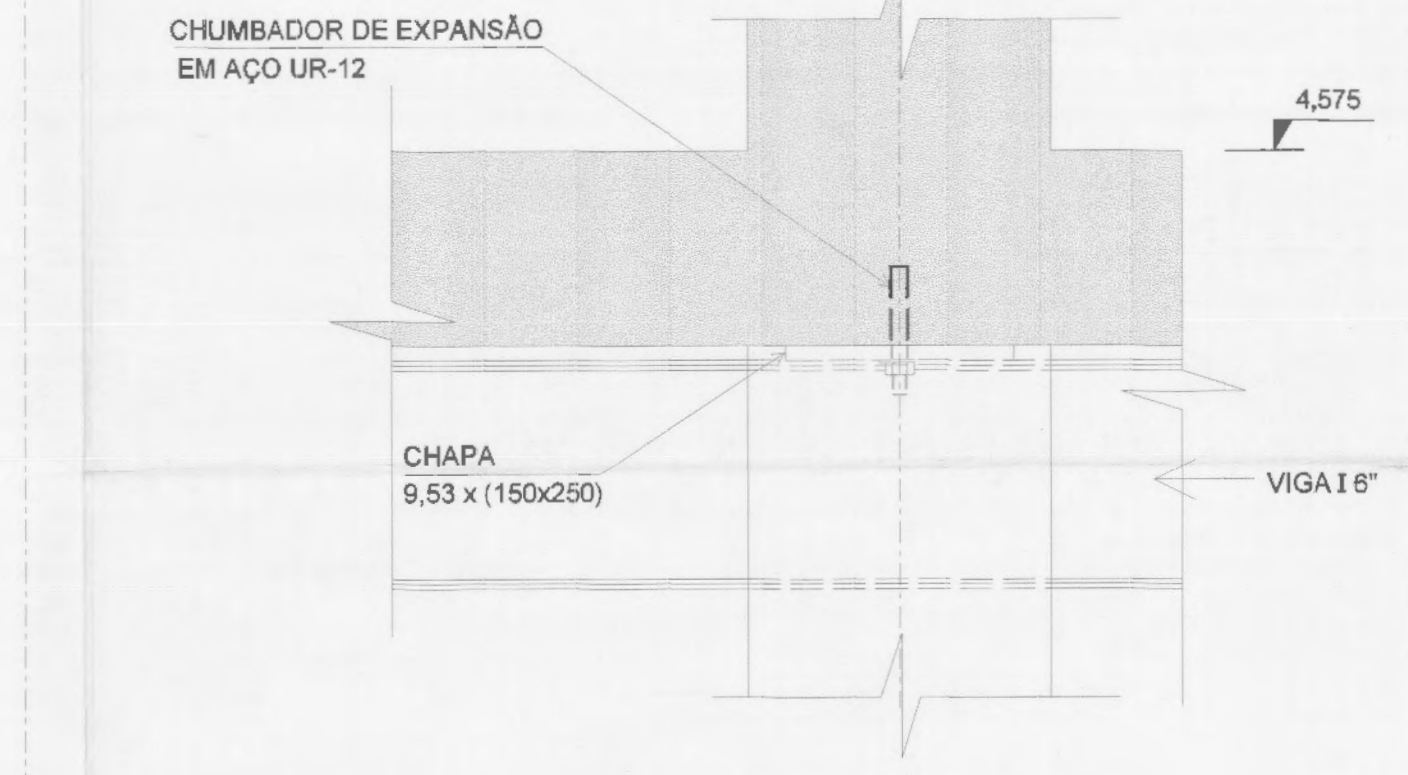

DETALHE 3
1:5

- NOTAS:
- 1 - DIMENSÕES EM MILÍMETRO E ELEVAÇÕES EM METRO.
 - 2 - USAR CARRO TROLE SIMILAR AO MODELO ACT. 2, DA ATLAM, COM CAP. PARA 1t E TALHA SIMILAR AO MODELO ATA. 2, DA ATLAM, COM CAP. DE SUSPENSÃO PARA 1t E CAP. NORMAL DE ELEVAÇÃO DE ATÉ 5m.
 - 3 - DEMOLIR A ALVENARIA DE TIJOLOS, PARA PERMITIR A INSTALAÇÃO DA PORTA DE ALUMÍNIO INDICADA.

COMO CONSTRUÍDO

No.	DISCRIMINAÇÃO DAS REVISÕES	PROJ.	APROV.	APROV.	DATA
CONVÊNIO CASAN/PREF. MUNIC. DE FLORIANÓPOLIS					
PROJETO EXECUTIVO					
SISTEMA DE ESGOTOS SANITÁRIOS DE FLORIANÓPOLIS					
REGIÃO INSULAR - BACIA "BC"					
ESTAÇÃO ELEVATÓRIA BC - MONOVIA PARA TROLE / TALHA					
PLANTA - SEÇÕES E DETALHES					
CASAN		ENGEVIX		ESCALA INDICADA	
VISTO		PROJ. L. Schütz		DESENHO No. CASAN	
VISTO		DES. A.C.A.A.		DESENHO No. ENGEVIX	
VISTO		VERIF. LUNA		DATA 23/11/97	
DATA		VERIF. LUNA		8190/00-A1-FA-0018	
				REV. 0A	