




ESTACA	COTA DE ARRASAMENTO(m)
1 a 4	1,00
5	-0,20

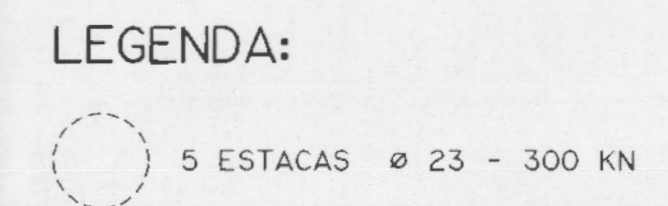

DESENHOS DE REFERÊNCIA:		
8190/00-A1-FG-0010	EST. ELEVATÓRIA BC	PLANTA DE LOCAÇÃO
8190/00-A1-FE-0362	EST. ELEVATÓRIA BC	SUBESTAÇÃO-PLANTAS

## COMO CONSTRUÍDO

No.	DISCRIMINAÇÃO DAS REVISÕES	PROJ.	APROV.	APROV.	DATA
CONVÊNIO CASAN/PREF. MUNIC. DE FLORIANÓPOLIS					
PROJETO EXECUTIVO					
SISTEMA DE ESGOTOS SANITÁRIOS DE FLORIANÓPOLIS REGIÃO INSULAR - BACIA "BC" ESTAÇÃO ELEVATÓRIA BC - SUBESTAÇÃO LOCAÇÃO DAS ESTACAS PLANTA E DETALHE					
 <b>CASAN</b>				ESCALA INDICADA	FL
VISTO _____ DES. _____ DATA _____	PROJ. <u>AND.</u> VISTO _____ DES. <u>B.A.G.</u> APROV. _____ VERF. <u>SL</u> DATA <u>SET./96</u>	DESENHO No. CASAN _____ DESENHO No. ENGEVIX _____ REV. _____ 8190/00-A1-FA-0600 0			

DES No. 8190/00-A1-FA-0600