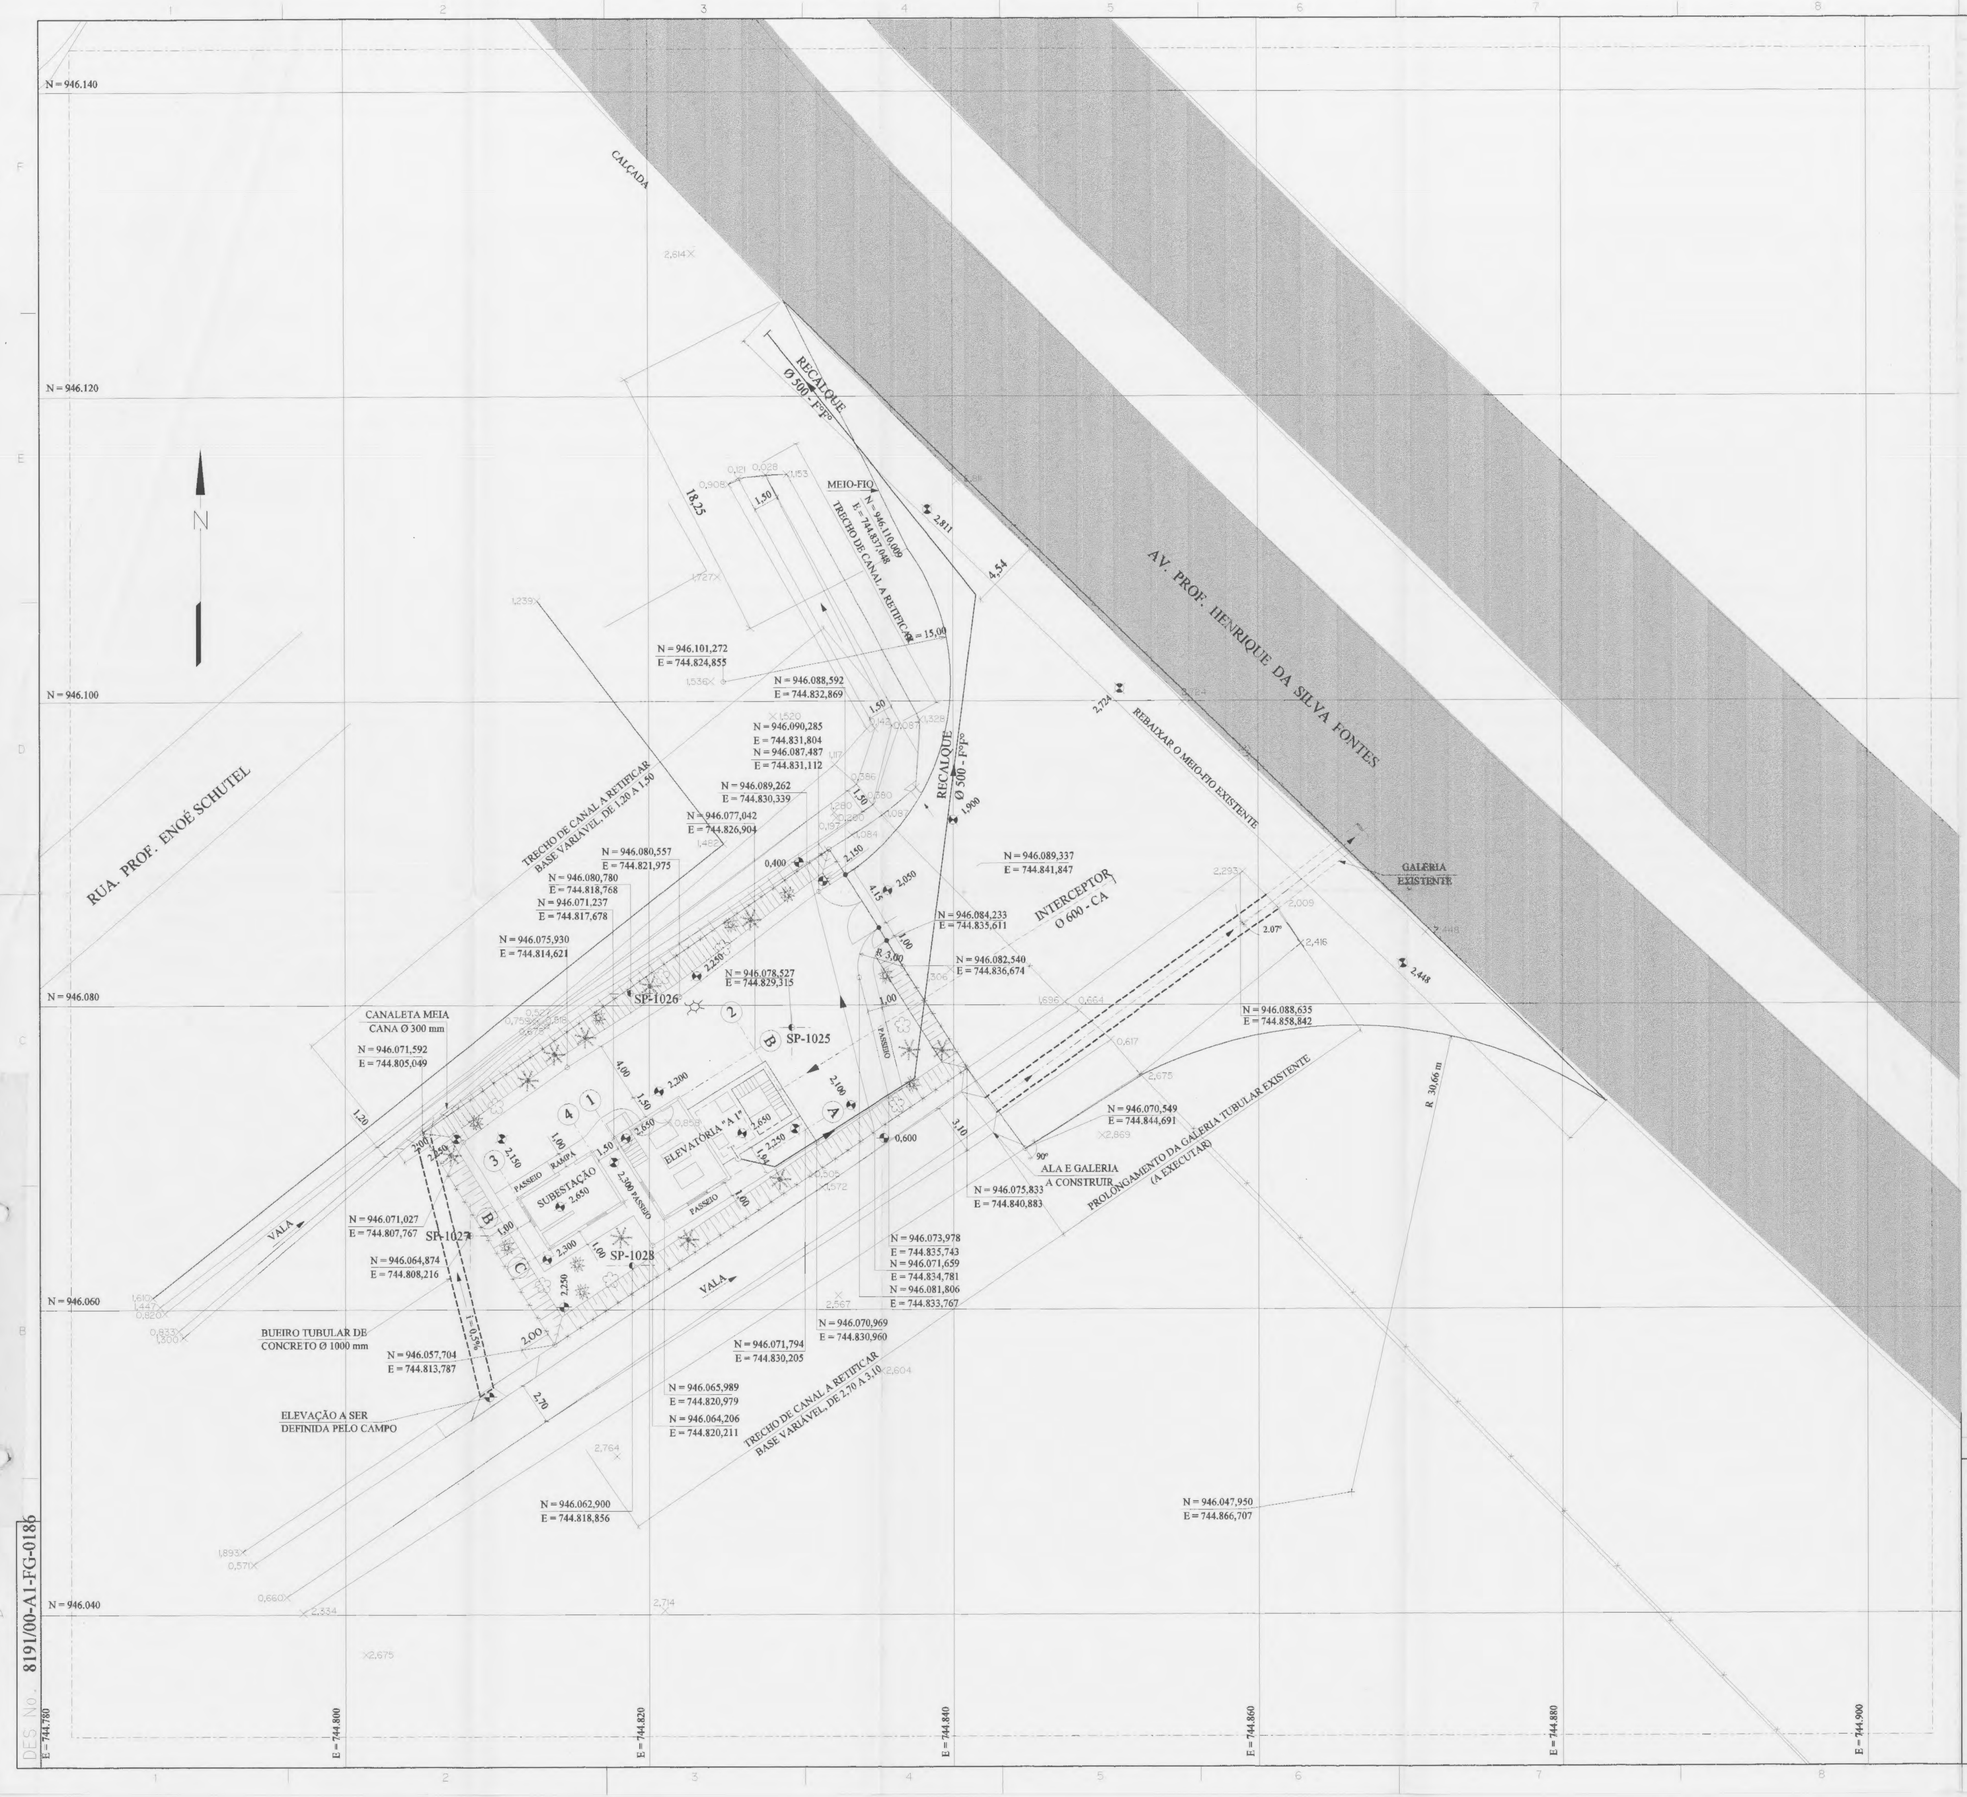


DES. No. 8191/00-A1-FG-0186

NOTAS:

1. ESTE DESENHO CANCELA E SUBSTITUI O DES. 8190/00-FG-0174

DESENHOS DE REFERÊNCIA:

8190/00-A0-FG-0164 - ARRUAMENTO
8190/00-A3-FG-0185 - COMPLEMENTAÇÃO DO ARRUAMENTO

LEGENDA:

- PAVIMENTO ASFÁLTICO EXISTENTE
- PAVIMENTO ARTICULADO PROJETADO
- PAVIMENTO COM PEDRA BRITADA PROJETADO
- REVESTIMENTO COM PEDRA ARGAMASSADA PROJETADO
- ÁREA AJARDINADA - PLANTAR GRAMA TIPO BATATAIS EM TODA A ÁREA VERDE PROJETADA
- ×2,869 ELEVAÇÃO DO TERRENO NATURAL
- SP-1025 a SP-1028 (SONDAGENS À PERCUSSÃO)

OBSERVAÇÃO:

1 -TODAS AS COORDENADAS DAS EDIFICAÇÕES, ESTÃO PENDENTES, AGUARDANDO DEFINIÇÃO DO PROJETO ESTRUTURAL DAS MESMAS

**COMO CONSTRUÍDO**

| No. | DISCRIMINAÇÃO DAS REVISÕES | PROJ. | APROV. | APROV. | DATA |
|---|---|---|---|---|---|
| R-1 | REVISÃO GERAL | | | | 10/09/97 |
| R-0 | EMITIDO APROVADO PARA CONSTRUÇÃO | | | | 03/02/97 |

CONVÊNIO CASAN/PREF. MUNIC. DE FLORIANÓPOLIS

PROJETO EXECUTIVO

SISTEMA DE ESGOTOS SANITÁRIOS DE FLORIANÓPOLIS
REGIÃO INSULAR - BACIA "A" TRINDADE
PLANTA DE LOCAÇÃO DA ESTAÇÃO ELEVATÓRIA A 1

| | | | | | |
|---|---|---|---|---|---|
| CASAN | ENGEVIX | | ESCALA 1 : 200 | | FL. |
| VISTO | PROJ. R.SALLES | VISTO | | DESENHO No. CASAN | |
| VISTO | DES. TATI / SENRA | APROV. | | | |
| DATA | VERF. LUNA | DATA NOV/96 | DESENHO No. ENGEVIX 8190/00-A1-FG-0186 | | REV. 1 |