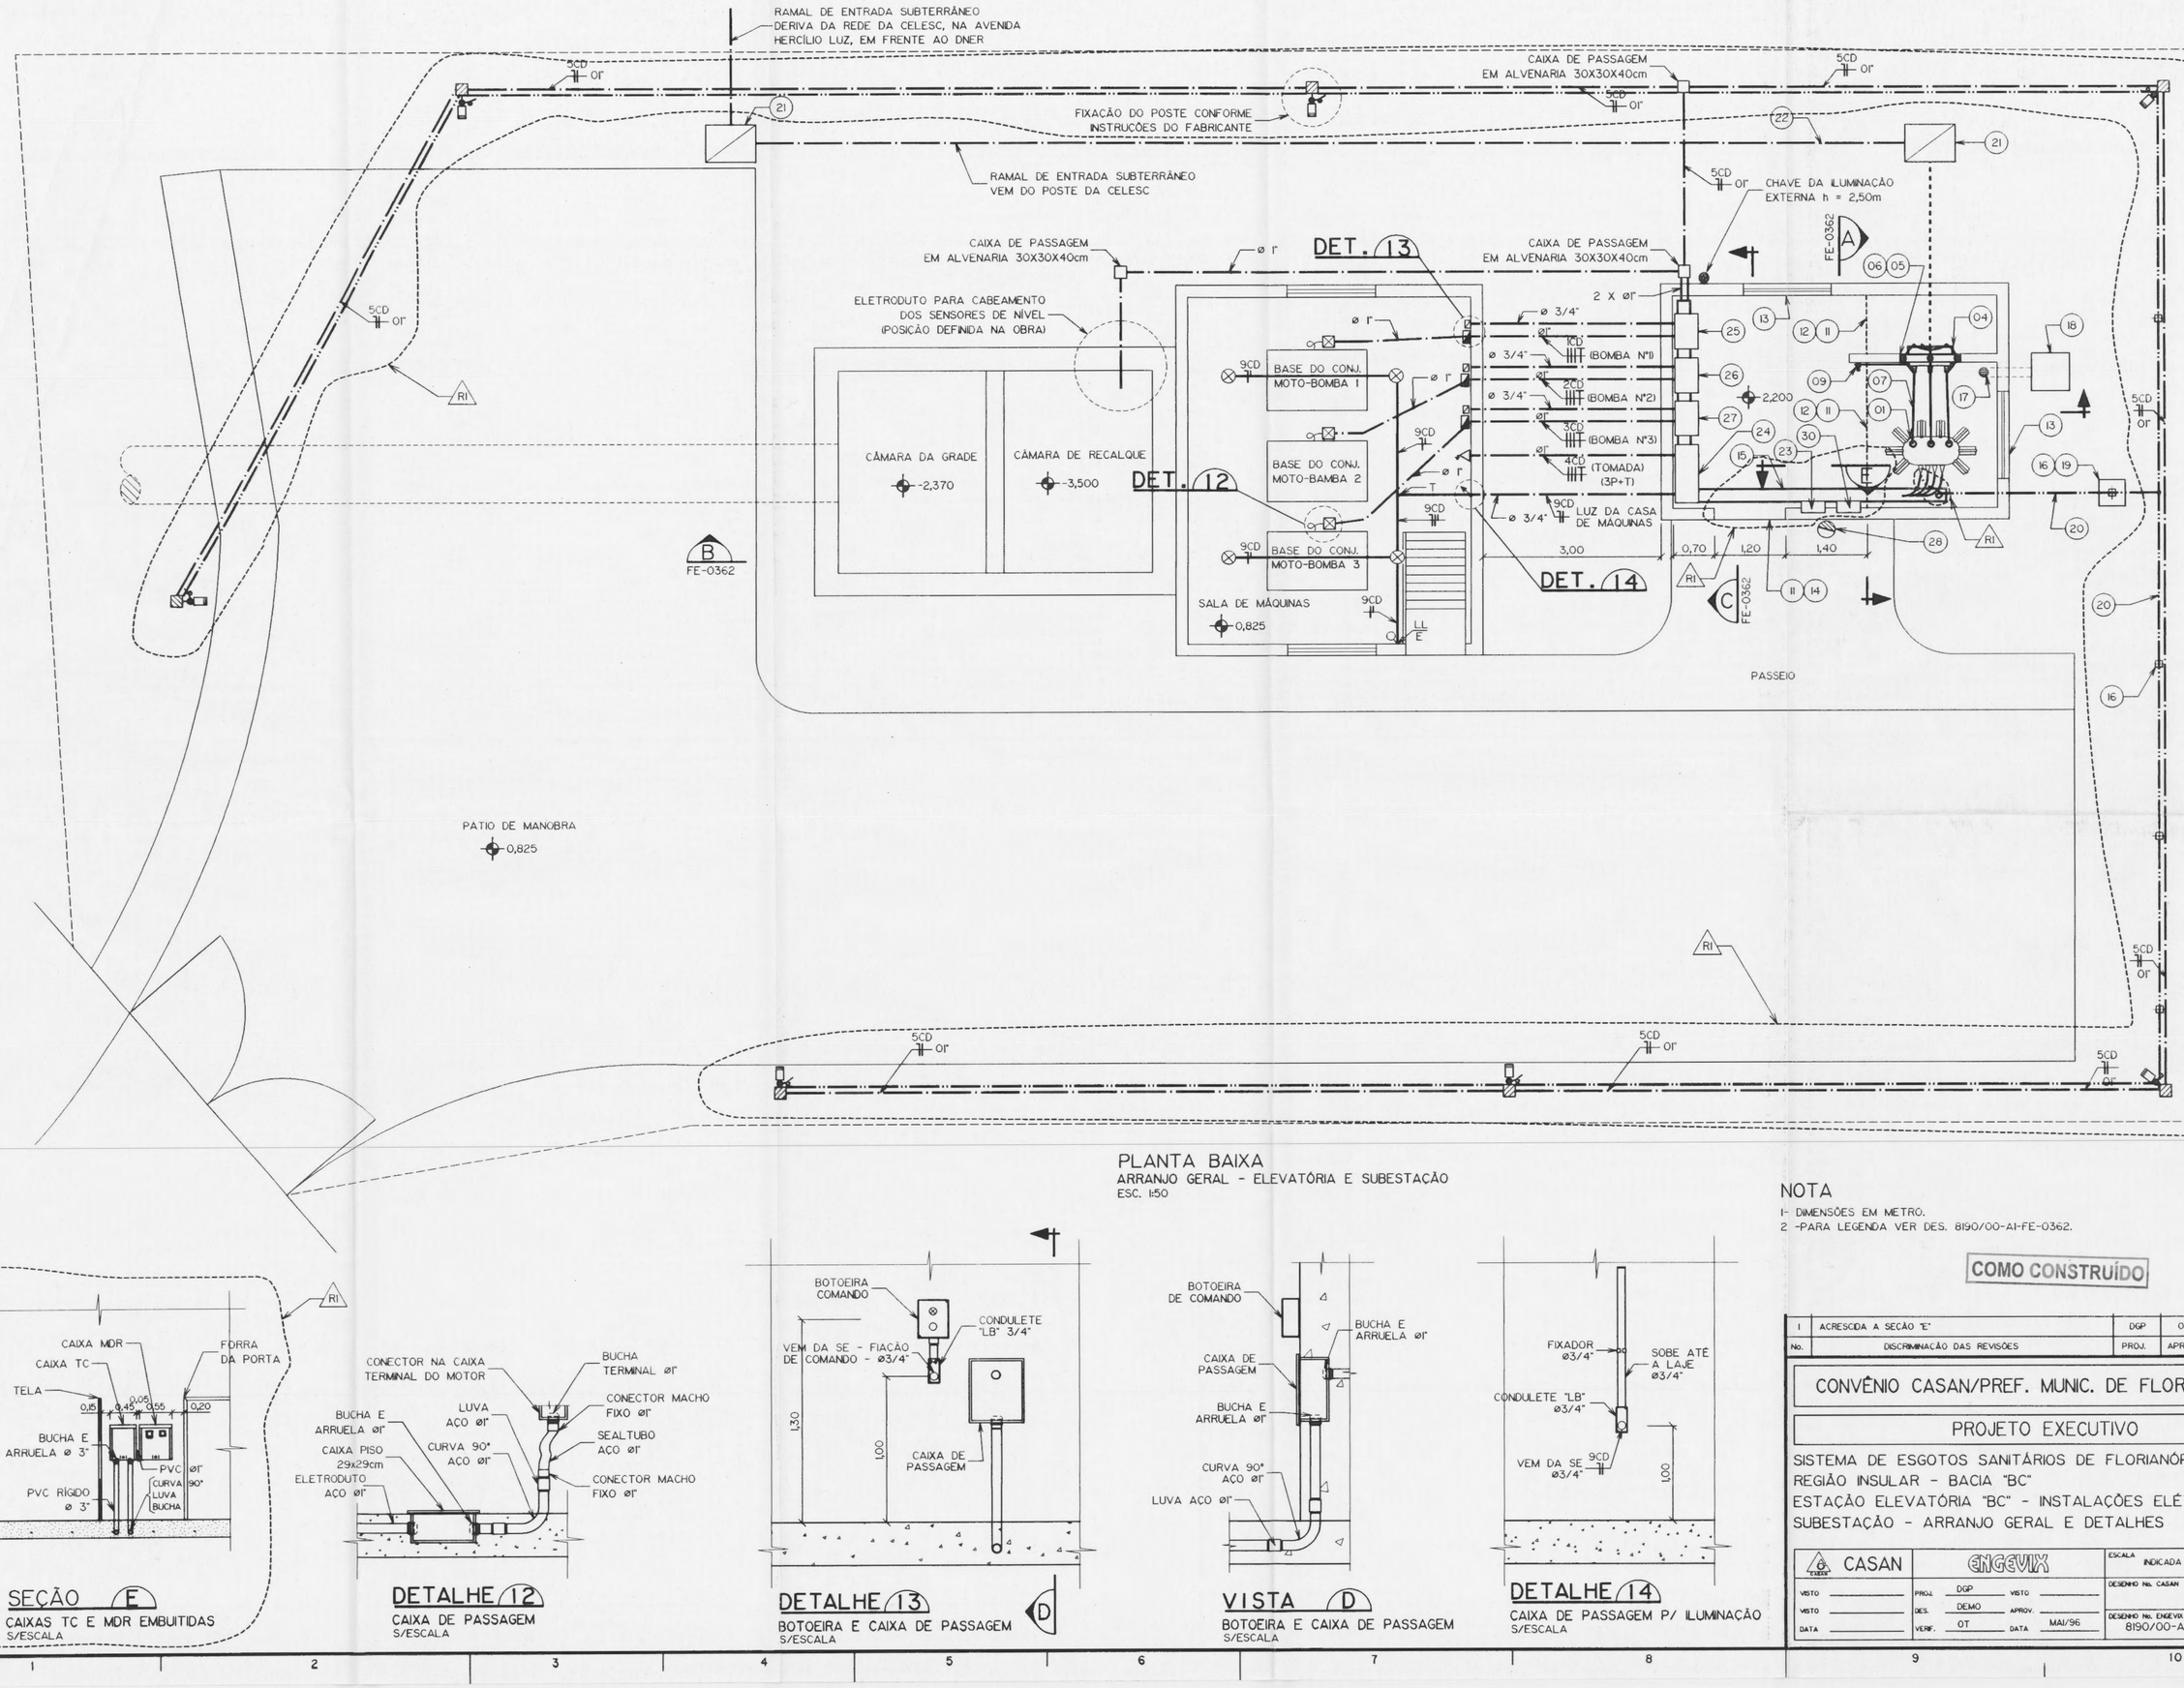

PLANTA BAIXA
ARRANJO GERAL - ELEVATÓRIA E SUBESTAÇÃO
ESC. 1:50

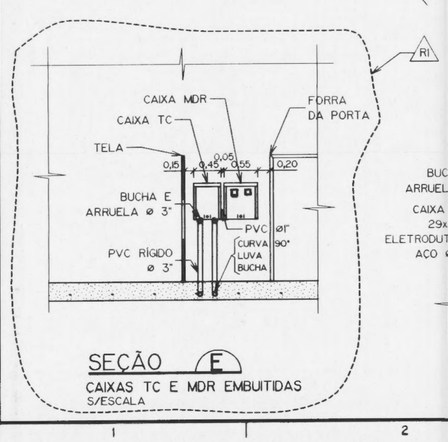

SEÇÃO (E)
CAIXAS TC E MDR EMBUTIDAS
S/ESCALA

DETALHE (12)
CAIXA DE PASSAGEM
S/ESCALA

DETALHE (13)
BOTOEIRA E CAIXA DE PASSAGEM
S/ESCALA

VISTA (D)
BOTOEIRA E CAIXA DE PASSAGEM
S/ESCALA

DETALHE (14)
CAIXA DE PASSAGEM P/ ILUMINAÇÃO
S/ESCALA

NOTA
1- DIMENSÕES EM METRO.
2 -PARA LEGENDA VER DES. 8190/00-AI-FE-0362.

COMO CONSTRUÍDO

No.	DISCRIMINAÇÃO DAS REVISÕES	PROJ.	APROV.	APROV.	DATA
I	ACRESCIDA A SEÇÃO "E"	DGP	OT		JUL/96

CONVÊNIO CASAN/PREF. MUNIC. DE FLORIANÓPOLIS

PROJETO EXECUTIVO

SISTEMA DE ESGOTOS SANITÁRIOS DE FLORIANÓPOLIS
REGIÃO INSULAR - BACIA "BC"
ESTAÇÃO ELEVATÓRIA "BC" - INSTALAÇÕES ELÉTRICAS
SUBESTAÇÃO - ARRANJO GERAL E DETALHES

CASAN	ENGEVIX	ESCALA INDICADA	FL.
VISTO	PROJ. DGP VISTO	DESENHO No. CASAN	
VISTO	DES. DEMO APROV.		
DATA	VERF. OT DATA MAI/96	DESENHO No. ENGEVIX 8190/00-AI-FE-0361	REV. I

DES No. 8190/00-AI-FE-0361